

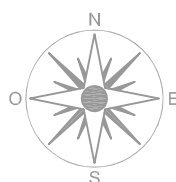


1er NIVEAU

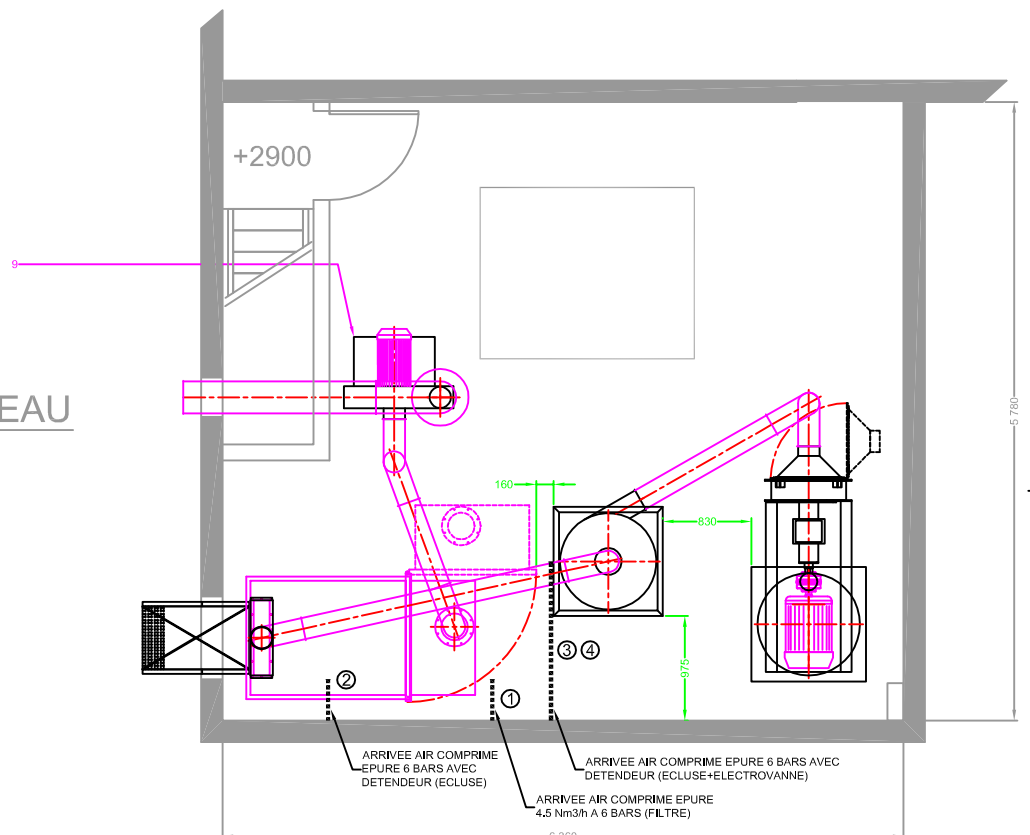

REZ DE CHAUSSEE

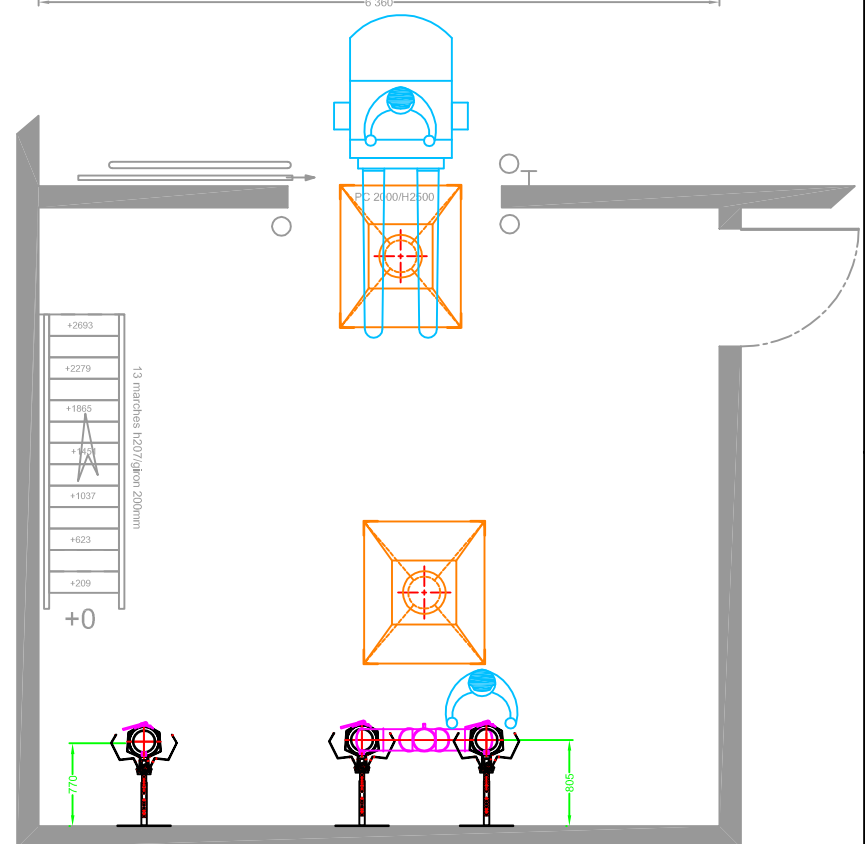

EXEMPLAIRE A CONSERVER  
PAR LE CLIENT

ACCORD CLIENT POUR FABRICATION.  
EXEMPLAIRE A NOUS RETOURNER  
DATE ET SIGNE.

CODE DES COULEURS

- NOIR/BLANC : fabrications electra
- MAGENTA : matériels de négoce
- ORANGE : équipements client

REP	QTE	DESIGNATION	MATIERE	DEBIT
9	1	VENTILATEUR TYPE HP 11 kW	ACIER	
8	1	ECLUSE TYPE RV 5/20 0,5 kW		
7	1	FILTRE WAM AIR TYPE FPXHTS 30		
6	1	BY-PASS ELECTRO-PNEUMATIQUE Ø200	ACIER	
5	1	ECLUSE TYPE RV 5/20 0,5 kW	ACIER	
4	1	CYCLONE TYPE 900	ACIER	
3	1	BROYEUR A ATTRITION TYPE BM600 45 kW	ACIER	
2	1	REGULATEUR DE DEBIT AUTOMATIQUE AVEC DISTRIBUTEUR VIBRANT	ACIER	
1	1	TREMIE D'ALIM. TRONCONIQUE DEPORTEE	ACIER	

IND.	DESCRIPTION	DATE	VERIFIE PAR
G	MISE A JOUR TEL QUE CONSTRUIT	16/10/03	FL
F	RAJOUT DES EMPLACEMENTS D'AIR COMPRISE HAUTEUR CHASSIS TREMIE BM PASSE A 2365	04/07/03	FL
E	POSITION DE LA FOSSE DE PASSAGE DU MATERIEL TUYAUTERIE DU CYCLONE AU FILTRE-DEPLACEMENT DU BM	02/07/03	FL
D	DEPLACEMENT VENTILATEUR/ESCALIER	23/06/03	FL
C	MISE A JOUR	23/05/03	FL
B	MISE A JOUR	15/05/03	FL
A	CREATION DU PLAN	07/05/03	FL

MATIERE ETAT DE LIVRAISON DEBIT QUANTITE PLAN/DENS. REF. DU PRODUIT

ECHA: 1/25

UNITE DE MICRONISATION

PLAN N°: C03025 | FORMAT: A0 | electra industrie